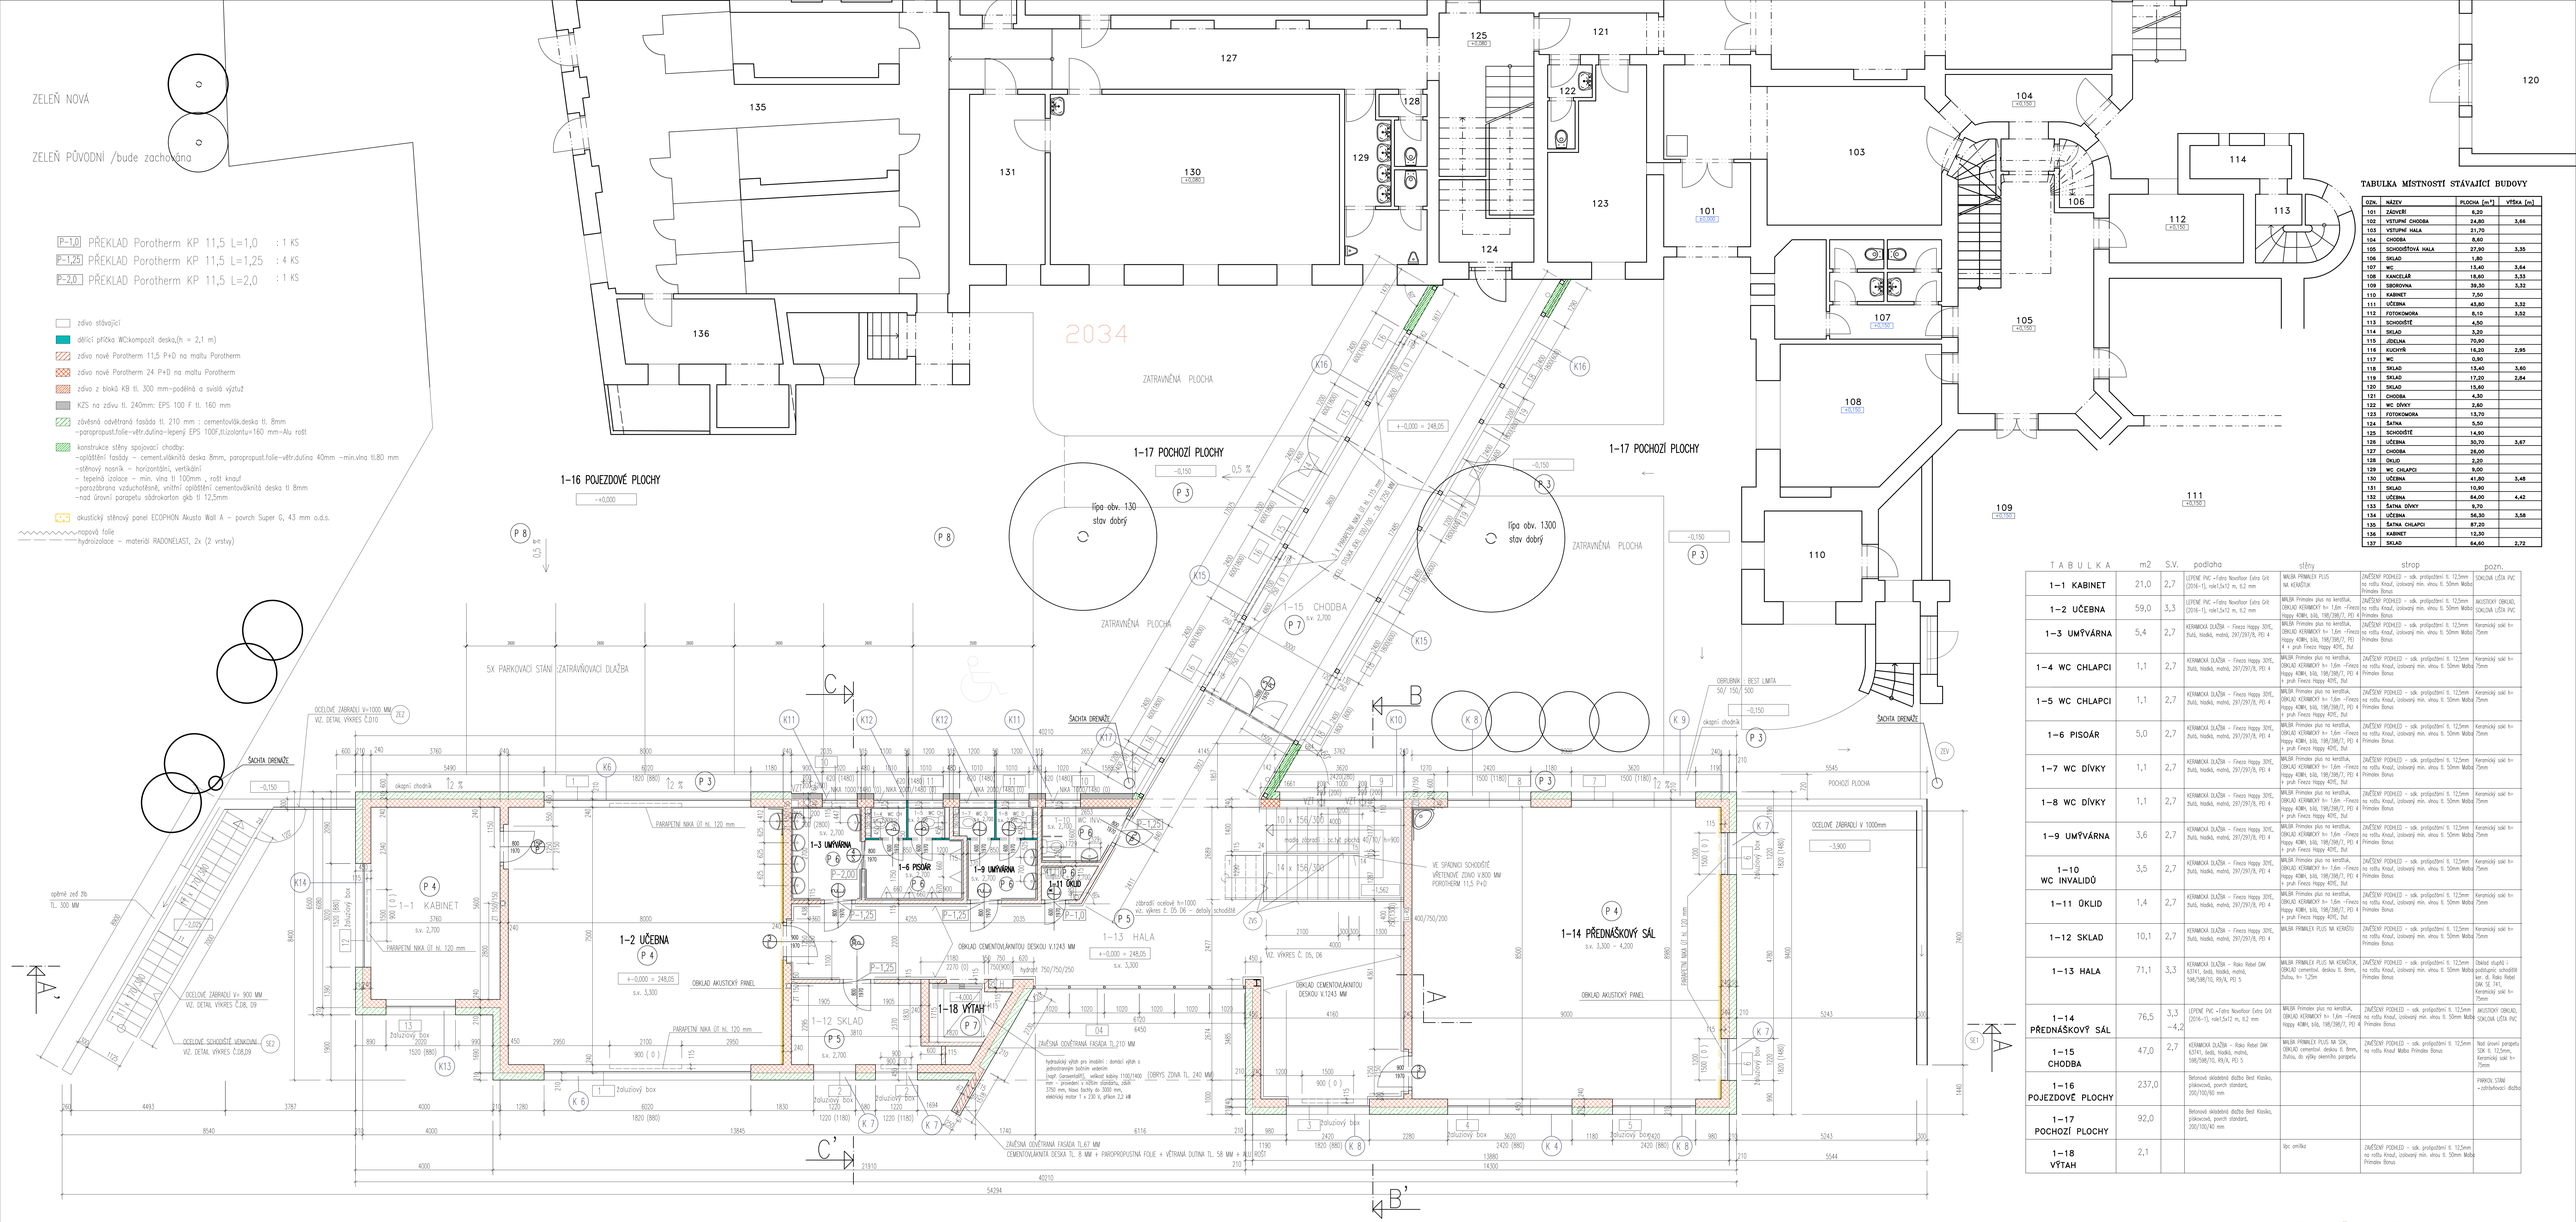

TABULKA MÍSTNOSTÍ STÁVAJÍCÍ BUDOVY

OZN.	NÁZEV	PLOCHA [m²]	VÝŠKA [m]
101	ZÁDVEŘÍ	6,20	
102	VSTUPNÍ CHODBA	24,80	3,66
103	VSTUPNÍ HALA	21,70	
104	CHODBA	8,60	
105	SCHODIŠŤOVÁ HALA	27,90	3,35
106	SKLAD	1,80	
107	WC	13,40	3,64
108	KANCELÁŘ	18,60	3,53
109	SBOROVNA	39,30	3,32
110	KABINET	7,50	
111	UČEBNA	43,80	3,32
112	FOTOKOMORA	8,10	3,52
113	SCHODIŠTĚ	4,50	
114	SKLAD	3,20	
115	JÍDELNA	70,90	
116	KUCHYŇ	16,20	2,95
117	WC	0,90	
118	SKLAD	13,40	3,60
119	SKLAD	17,20	3,64
120	SKLAD	15,80	
121	CHODBA	4,30	
122	WC DÍVKY	2,60	
123	FOTOKOMORA	13,70	
124	ŠATNA	9,50	
125	SCHODIŠTĚ	14,90	
126	UČEBNA	30,70	3,87
127	CHODBA	28,00	
128	ÚKLID	2,20	
129	WC CHLAPCI	9,80	
130	UČEBNA	41,80	3,48
131	SKLAD	10,80	
132	UČEBNA	64,00	4,42
133	ŠATNA DÍVKY	9,70	
134	UČEBNA	56,30	3,58
135	ŠATNA CHLAPCI	87,20	
136	KABINET	12,30	
137	SKLAD	64,60	2,72

TABULKA	m2	S.V.	podlaha	stěny	strop	pozn.
1-1 KABINET	21,0	2,7	LEPENÉ PVC +Extra Nowoflor Extra Grit (2016-1), vsk1,5x12 m, 9,2 mm	MALBA PRIMALEX PLUS NA KERAMICE, OBKLAD KERAMICKÝ hr. 1,6m +Fresco Happy ADHKL bílá, 198/398/7, PTJ 4 + prah Fresco Happy 40YE, 8ut	ZAVĚSNÝ PODHLED – sdk. protipožární tl. 12,5mm na roštu Knauf, izolovaný min. vlnou tl. 50mm Mobo Primdex Bonus	KOKOLÁK LIŠTA PVC
1-2 UČEBNA	59,0	3,3	LEPENÉ PVC +Extra Nowoflor Extra Grit (2016-1), vsk1,5x12 m, 9,2 mm	MALBA Primdex plus na keramice, OBKLAD KERAMICKÝ hr. 1,6m +Fresco Happy ADHKL bílá, 198/398/7, PTJ 4 + prah Fresco Happy 40YE, 8ut	ZAVĚSNÝ PODHLED – sdk. protipožární tl. 12,5mm na roštu Knauf, izolovaný min. vlnou tl. 50mm Mobo Primdex Bonus	MOZAITOVÝ OBKLAD, KOKOLÁK LIŠTA PVC
1-3 UMÝVÁRNA	5,4	2,7	KERAMICKÁ DLAŽBA – Fresco Happy 30YE, žlutá, hladká, matná, 297/297/8, PTJ 4	MALBA Primdex plus na keramice, OBKLAD KERAMICKÝ hr. 1,6m +Fresco Happy ADHKL bílá, 198/398/7, PTJ 4 + prah Fresco Happy 40YE, 8ut	ZAVĚSNÝ PODHLED – sdk. protipožární tl. 12,5mm na roštu Knauf, izolovaný min. vlnou tl. 50mm Mobo Primdex Bonus	Keramický sokl h= 75mm
1-4 WC CHLAPCI	1,1	2,7	KERAMICKÁ DLAŽBA – Fresco Happy 30YE, žlutá, hladká, matná, 297/297/8, PTJ 4	MALBA Primdex plus na keramice, OBKLAD KERAMICKÝ hr. 1,6m +Fresco Happy ADHKL bílá, 198/398/7, PTJ 4 + prah Fresco Happy 40YE, 8ut	ZAVĚSNÝ PODHLED – sdk. protipožární tl. 12,5mm na roštu Knauf, izolovaný min. vlnou tl. 50mm Mobo Primdex Bonus	Keramický sokl h= 75mm
1-5 WC CHLAPCI	1,1	2,7	KERAMICKÁ DLAŽBA – Fresco Happy 30YE, žlutá, hladká, matná, 297/297/8, PTJ 4	MALBA Primdex plus na keramice, OBKLAD KERAMICKÝ hr. 1,6m +Fresco Happy ADHKL bílá, 198/398/7, PTJ 4 + prah Fresco Happy 40YE, 8ut	ZAVĚSNÝ PODHLED – sdk. protipožární tl. 12,5mm na roštu Knauf, izolovaný min. vlnou tl. 50mm Mobo Primdex Bonus	Keramický sokl h= 75mm
1-6 PISOÁR	5,0	2,7	KERAMICKÁ DLAŽBA – Fresco Happy 30YE, žlutá, hladká, matná, 297/297/8, PTJ 4	MALBA Primdex plus na keramice, OBKLAD KERAMICKÝ hr. 1,6m +Fresco Happy ADHKL bílá, 198/398/7, PTJ 4 + prah Fresco Happy 40YE, 8ut	ZAVĚSNÝ PODHLED – sdk. protipožární tl. 12,5mm na roštu Knauf, izolovaný min. vlnou tl. 50mm Mobo Primdex Bonus	Keramický sokl h= 75mm
1-7 WC DÍVKY	1,1	2,7	KERAMICKÁ DLAŽBA – Fresco Happy 30YE, žlutá, hladká, matná, 297/297/8, PTJ 4	MALBA Primdex plus na keramice, OBKLAD KERAMICKÝ hr. 1,6m +Fresco Happy ADHKL bílá, 198/398/7, PTJ 4 + prah Fresco Happy 40YE, 8ut	ZAVĚSNÝ PODHLED – sdk. protipožární tl. 12,5mm na roštu Knauf, izolovaný min. vlnou tl. 50mm Mobo Primdex Bonus	Keramický sokl h= 75mm
1-8 WC DÍVKY	1,1	2,7	KERAMICKÁ DLAŽBA – Fresco Happy 30YE, žlutá, hladká, matná, 297/297/8, PTJ 4	MALBA Primdex plus na keramice, OBKLAD KERAMICKÝ hr. 1,6m +Fresco Happy ADHKL bílá, 198/398/7, PTJ 4 + prah Fresco Happy 40YE, 8ut	ZAVĚSNÝ PODHLED – sdk. protipožární tl. 12,5mm na roštu Knauf, izolovaný min. vlnou tl. 50mm Mobo Primdex Bonus	Keramický sokl h= 75mm
1-9 UMÝVÁRNA	3,6	2,7	KERAMICKÁ DLAŽBA – Fresco Happy 30YE, žlutá, hladká, matná, 297/297/8, PTJ 4	MALBA Primdex plus na keramice, OBKLAD KERAMICKÝ hr. 1,6m +Fresco Happy ADHKL bílá, 198/398/7, PTJ 4 + prah Fresco Happy 40YE, 8ut	ZAVĚSNÝ PODHLED – sdk. protipožární tl. 12,5mm na roštu Knauf, izolovaný min. vlnou tl. 50mm Mobo Primdex Bonus	Keramický sokl h= 75mm
1-10 WC INVALIDÉ	3,5	2,7	KERAMICKÁ DLAŽBA – Fresco Happy 30YE, žlutá, hladká, matná, 297/297/8, PTJ 4	MALBA Primdex plus na keramice, OBKLAD KERAMICKÝ hr. 1,6m +Fresco Happy ADHKL bílá, 198/398/7, PTJ 4 + prah Fresco Happy 40YE, 8ut	ZAVĚSNÝ PODHLED – sdk. protipožární tl. 12,5mm na roštu Knauf, izolovaný min. vlnou tl. 50mm Mobo Primdex Bonus	Keramický sokl h= 75mm
1-11 ÚKLID	1,4	2,7	KERAMICKÁ DLAŽBA – Fresco Happy 30YE, žlutá, hladká, matná, 297/297/8, PTJ 4	MALBA Primdex plus na keramice, OBKLAD KERAMICKÝ hr. 1,6m +Fresco Happy ADHKL bílá, 198/398/7, PTJ 4 + prah Fresco Happy 40YE, 8ut	ZAVĚSNÝ PODHLED – sdk. protipožární tl. 12,5mm na roštu Knauf, izolovaný min. vlnou tl. 50mm Mobo Primdex Bonus	Keramický sokl h= 75mm
1-12 SKLAD	10,1	2,7	KERAMICKÁ DLAŽBA – Fresco Happy 30YE, žlutá, hladká, matná, 297/297/8, PTJ 4	MALBA PRIMALEX PLUS NA KERAMICE	ZAVĚSNÝ PODHLED – sdk. protipožární tl. 12,5mm na roštu Knauf, izolovaný min. vlnou tl. 50mm Mobo Primdex Bonus	Keramický sokl h= 75mm
1-13 HALA	71,1	3,3	KERAMICKÁ DLAŽBA – Rako Rebel DAK 63741, šedá, hladká, matná, 598/598/10, R9/A, PTJ 5.	MALBA PRIMALEX PLUS NA KERAMICE, OBKLAD cementovl. deskou tl. 8mm, žlutou, hr.= 1,25m	ZAVĚSNÝ PODHLED – sdk. protipožární tl. 12,5mm na roštu Knauf, izolovaný min. vlnou tl. 50mm Mobo Primdex Bonus	Obklad stupňů : podstupňic schodiště tvr. dl. Rako Rebel DAK 32 741, Keramický sokl h= 75mm
1-14 PŘEDNÁŠKOVÝ SÁL	76,5	3,3 –4,2	LEPENÉ PVC +Extra Nowoflor Extra Grit (2016-1), vsk1,5x12 m, 9,2 mm	MALBA Primdex plus na keramice, OBKLAD KERAMICKÝ hr. 1,6m +Fresco Happy ADHKL bílá, 198/398/7, PTJ 4	ZAVĚSNÝ PODHLED – sdk. protipožární tl. 12,5mm na roštu Knauf, izolovaný min. vlnou tl. 50mm Mobo Primdex Bonus	MOZAITOVÝ OBKLAD, KOKOLÁK LIŠTA PVC
1-15 CHODBA	47,0	2,7	KERAMICKÁ DLAŽBA – Rako Rebel DAK 63741, šedá, hladká, matná, 598/598/10, R9/A, PTJ 5.	MALBA PRIMALEX PLUS NA SDK, OBKLAD cementovl. deskou tl. 8mm, žlutou, do výšky okenního parapetu	ZAVĚSNÝ PODHLED – sdk. protipožární tl. 12,5mm na roštu Knauf Mobo Primdex Bonus	Nad úrovní parapetu SDK tl. 12,5mm, žlutou, hr.= 75mm
1-16 POJEZDOVÉ PLOCHY	237,0		Betonová skladebná dlažba Best Klasiko, přírodní, povrch standard, 200/100/60 mm			PŘÍKOPY, ŽLABY = zatravňovací dlažba
1-17 POCHOZÍ PLOCHY	92,0		Betonová skladebná dlažba Best Klasiko, přírodní, povrch standard, 200/100/60 mm			
1-18 VÝTAH	2,1			Vpc omítka	ZAVĚSNÝ PODHLED – sdk. protipožární tl. 12,5mm na roštu Knauf, izolovaný min. vlnou tl. 50mm Mobo Primdex Bonus	

DOKUMENTACE SKUTEČNÉHO PROVEDENÍ STAVBY

NÁZEV STAVBY: Přístavba dvoupodlažního učebnového pavilonu a jednopodlažní spojovací chodby	DATUM	02/2022
Střední škola umělecká a řemeslná – Praha 10 Strašnice	FORMÁT	
MÍSTO STAVBY Na Výšluní 150/6, Praha 10 Strašnice č.kat. 2033,2034,2036,2037	MĚŘÍTKO	M1:50
	Č.ZAKÁZKY	4/ARCHID/13
INVESTOR Magistrát hl.m.Prahy, Jungmannova 35, Praha 1	STUPEŇ PD	Gverneí a stavřo.
VÝKRES půdorys 1.NP	vypracoval: ARCHID Ing.arch.Martin Kopáč Na Dračkách 774/12 Praha 6, 162 00	č.v. 14